




Obergeschoss

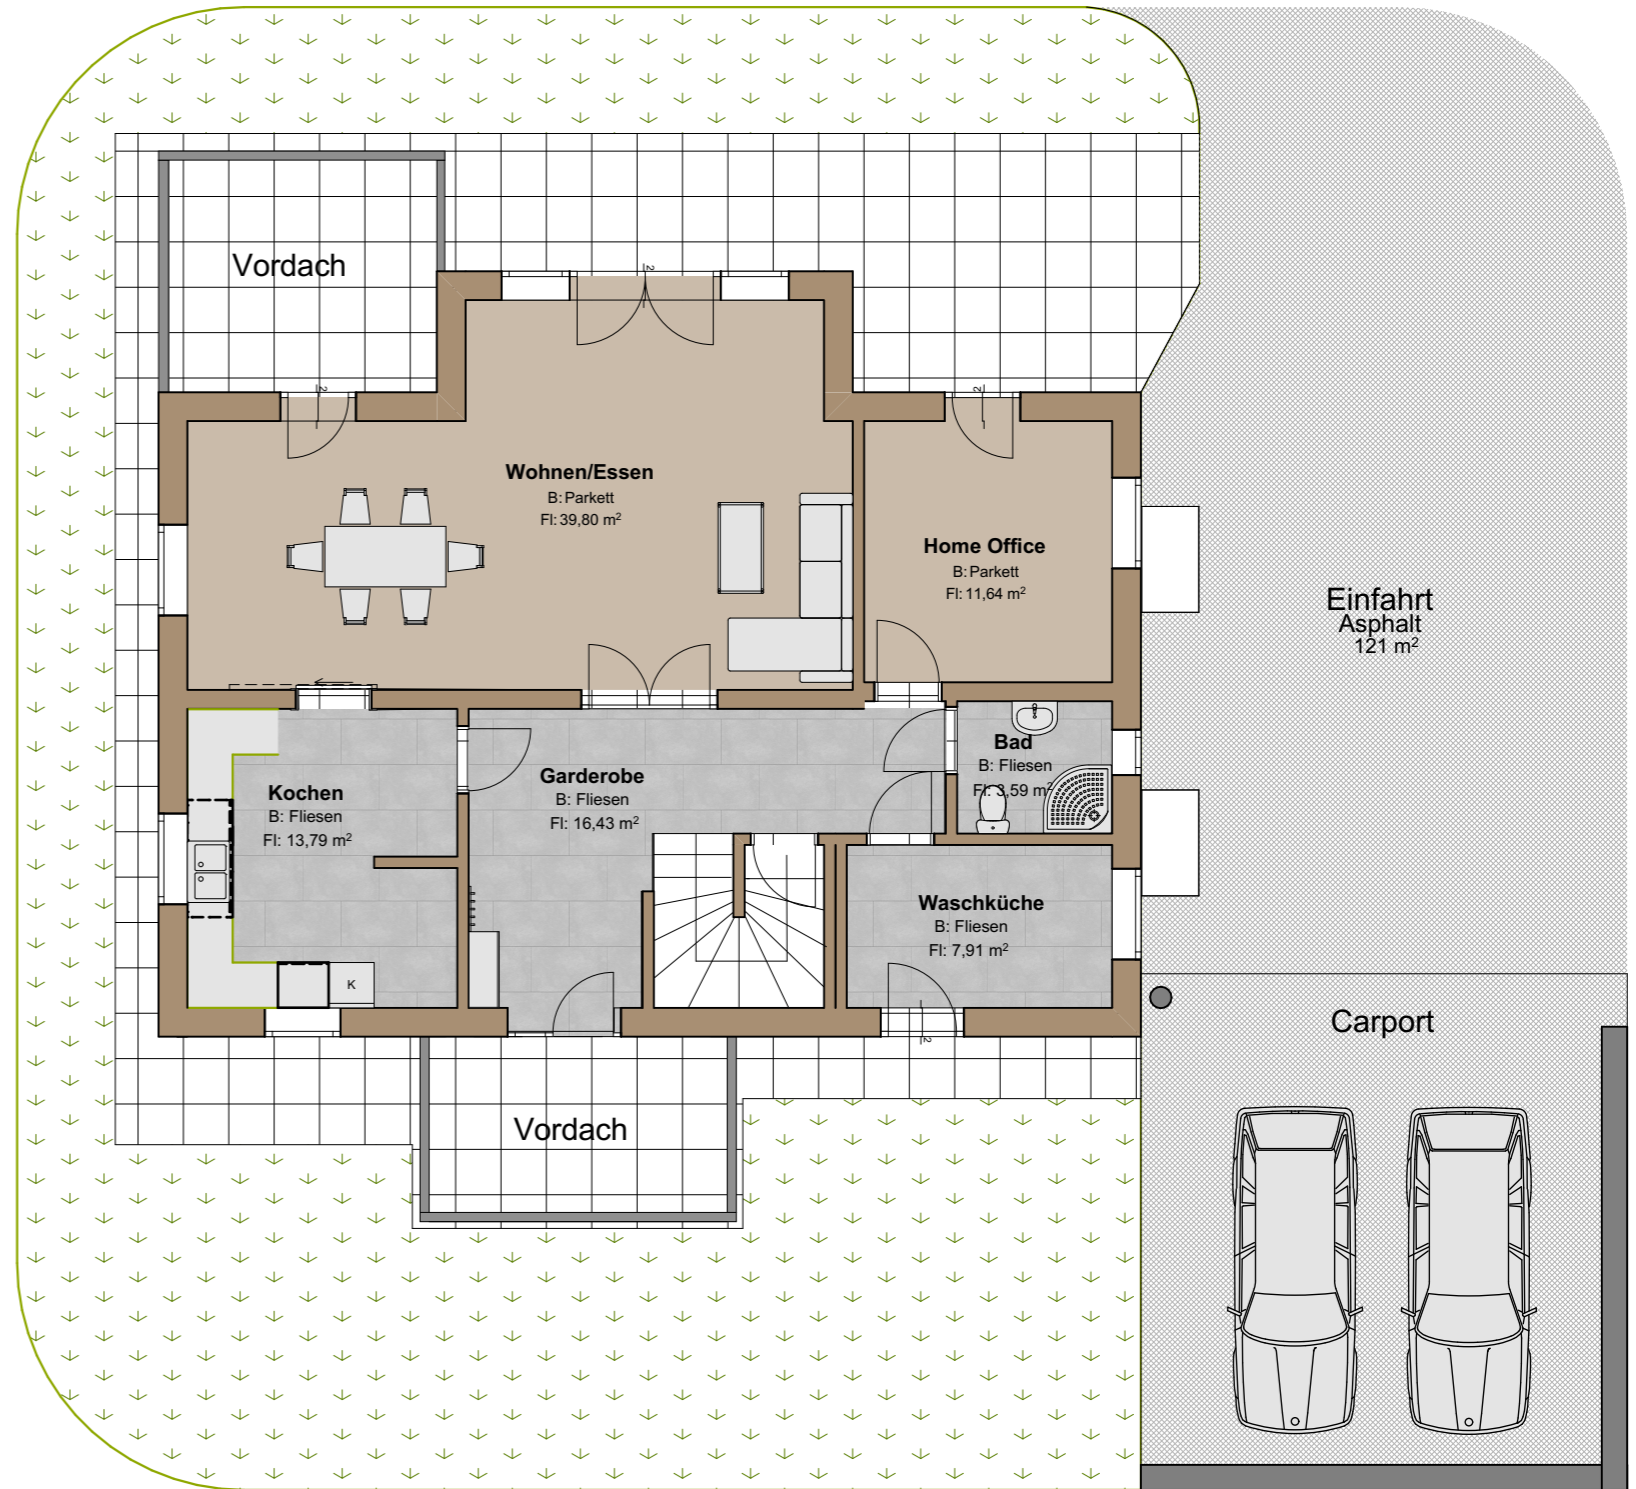

Erdgeschoss

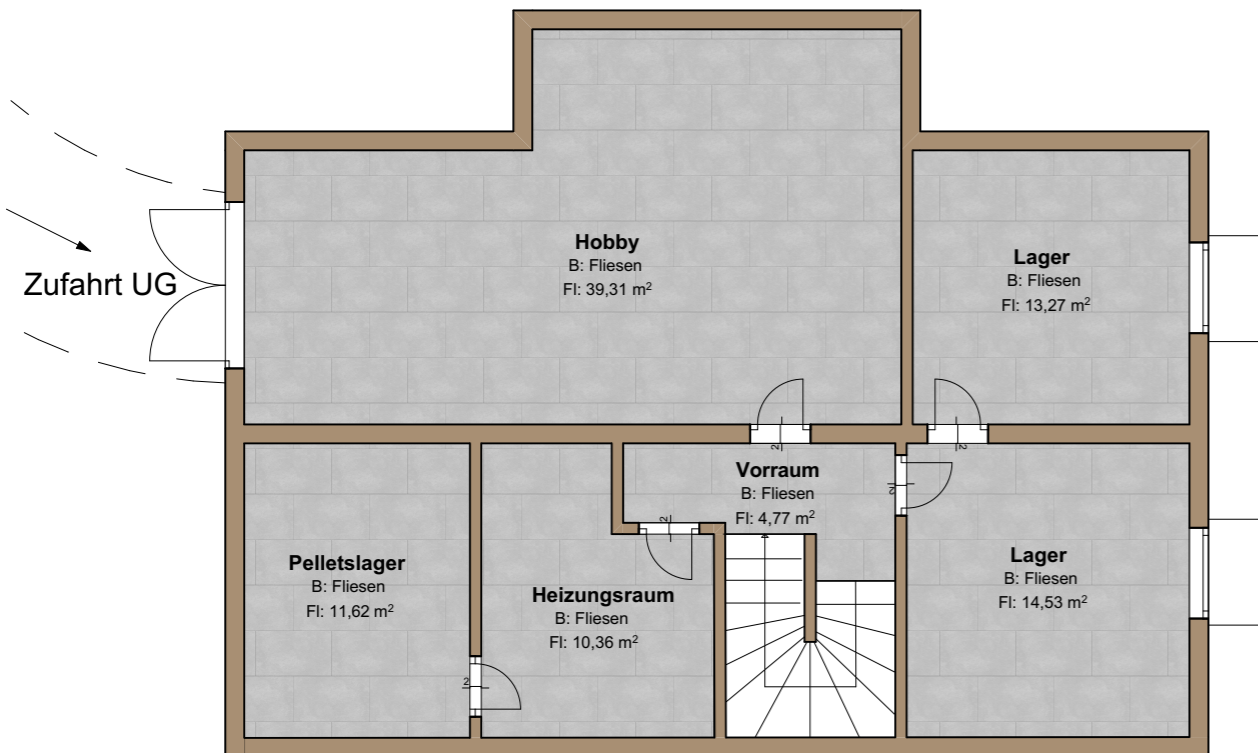

Untergeschoss

PLANSTAND <h1>Bestandsplan</h1>			PLANVERFASSER  DIE DREI BAUMEISTER		INDEX
BAUVORHABEN Mariatrosterstraße 359					
PLANINHALT	MASSTAB	DATUM	PLANNUMMER	GEZEICHNET	INDEX
Grundrisse	1:100	17.04.2025			A